



件名	工業用水道1号取水井取水流量計購入
図面種別	平断面図及び配線図
縮尺	1/15
図面番号	1/1
五所川原市 上下水道部 水道課浄水管理室	

※赤字部分今回交換部分

平面図 S=1/15

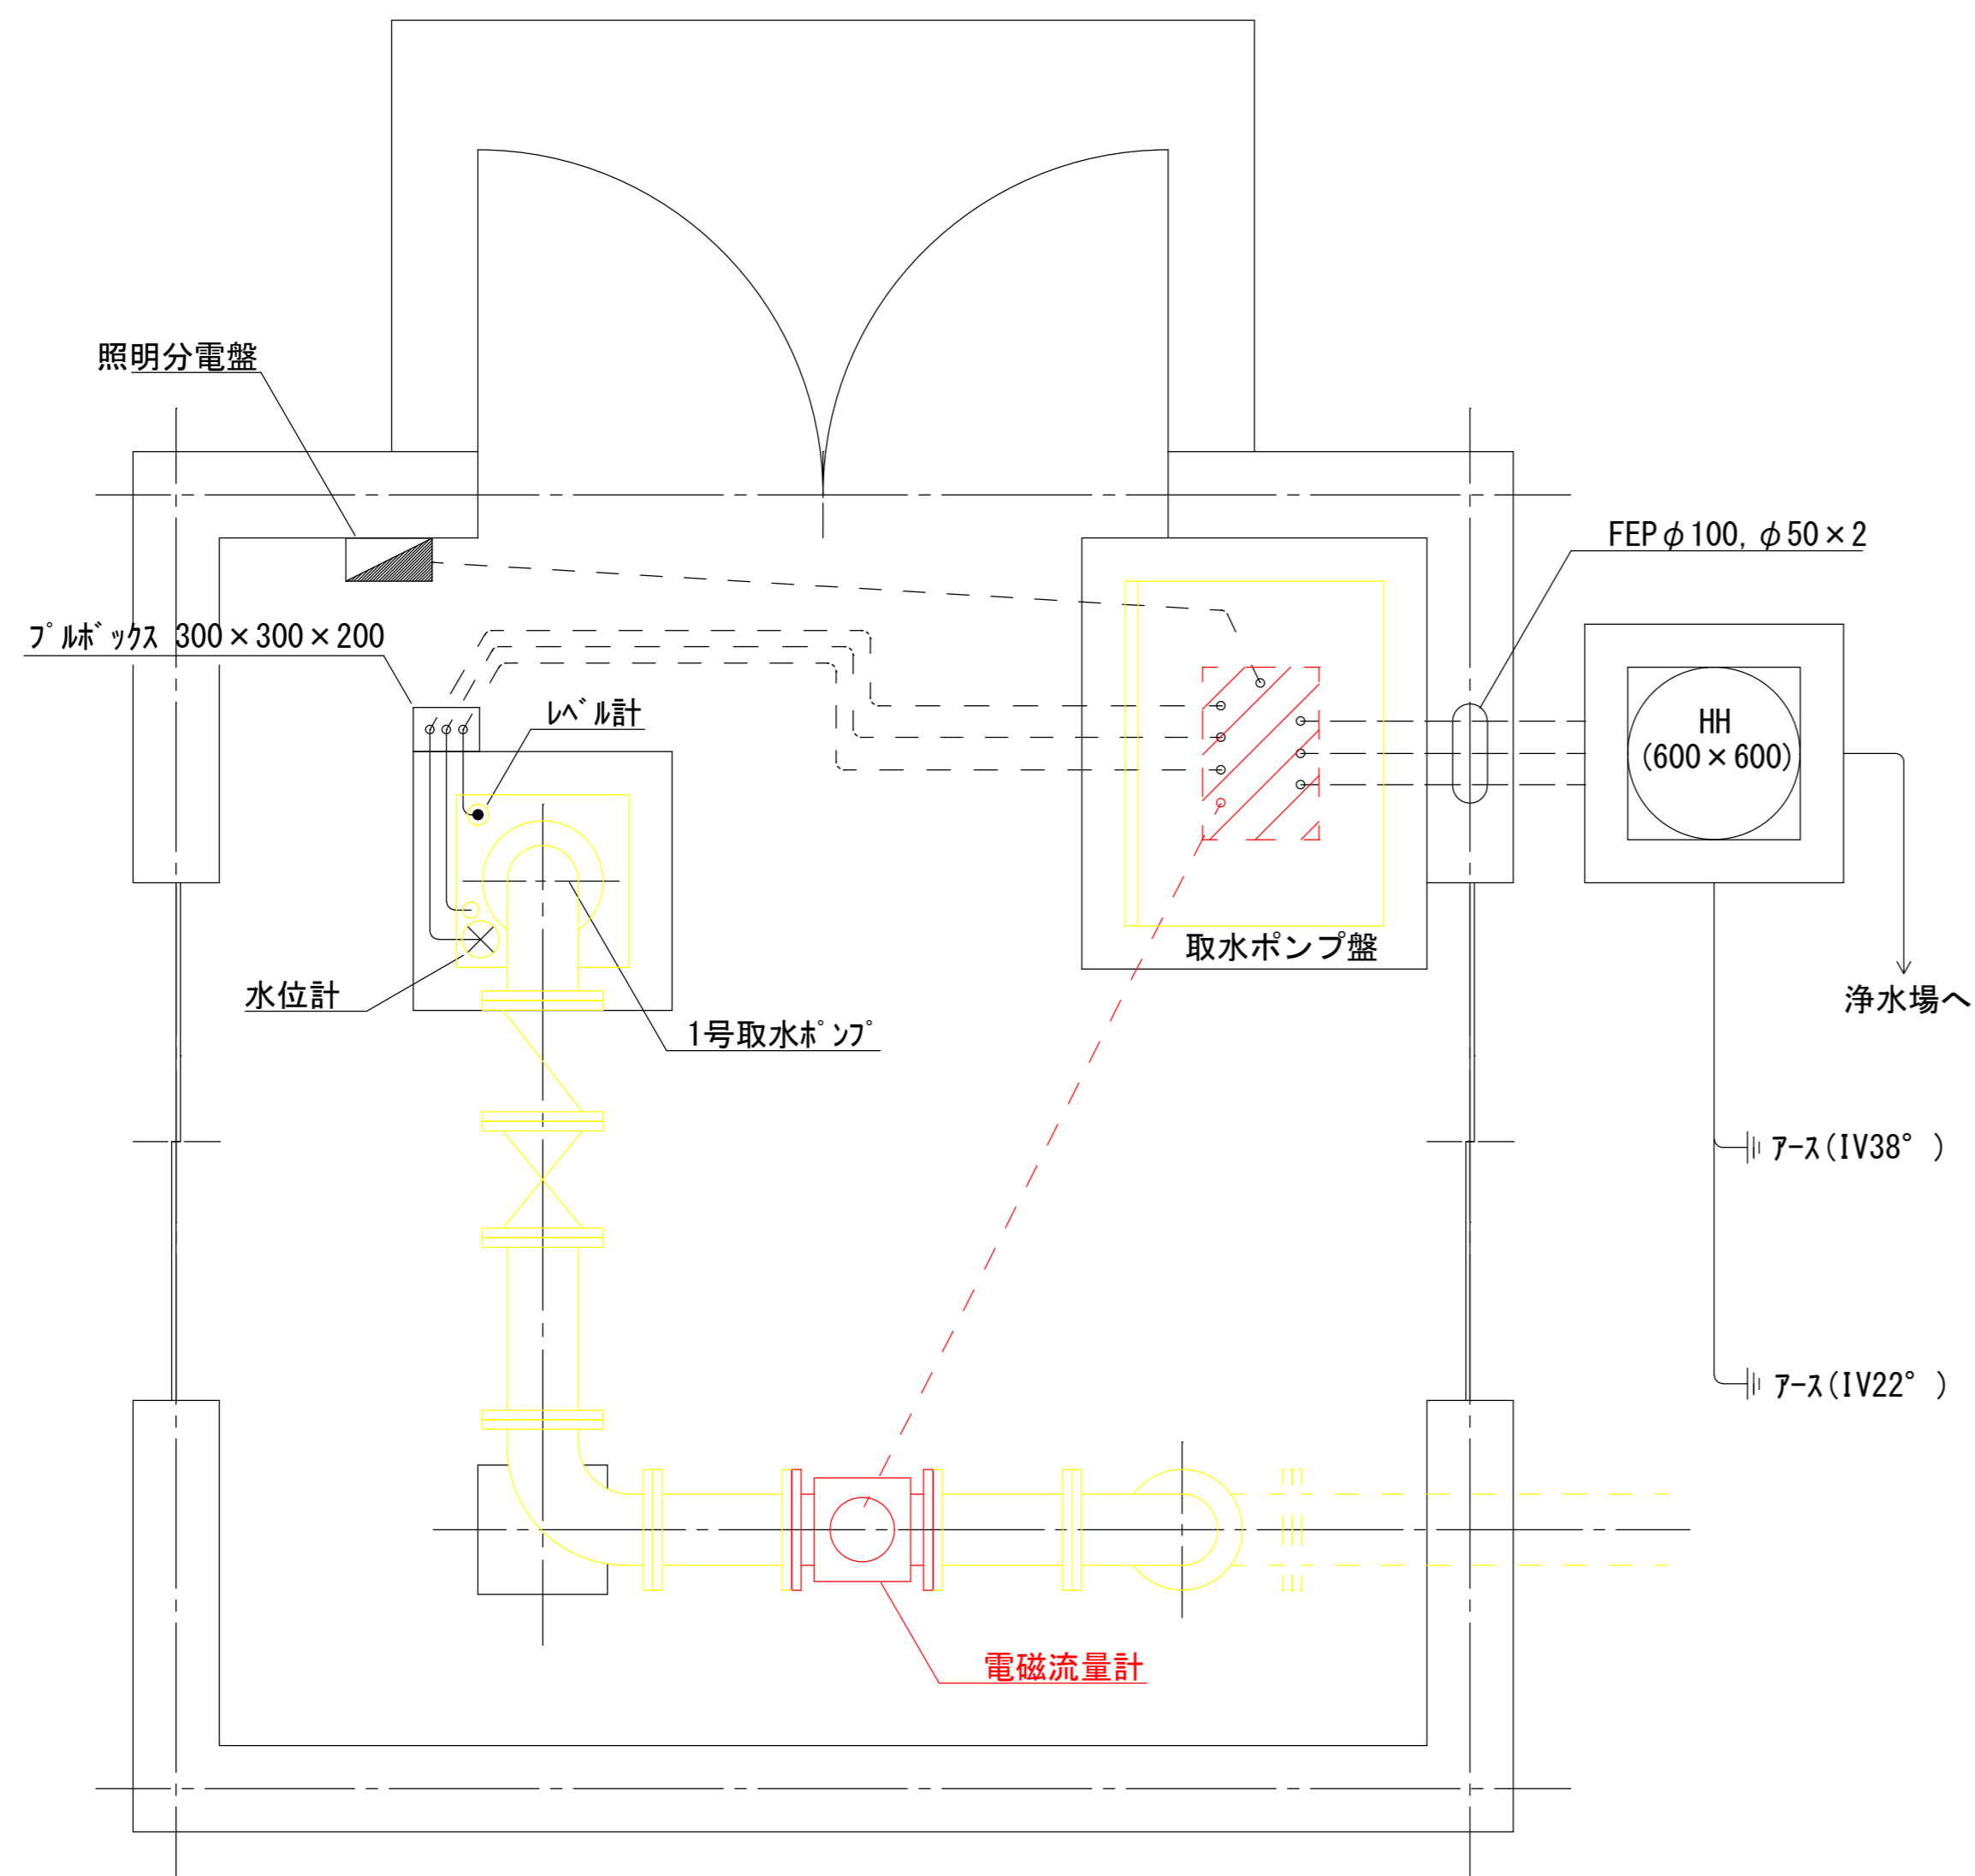

断面図 S=1/15

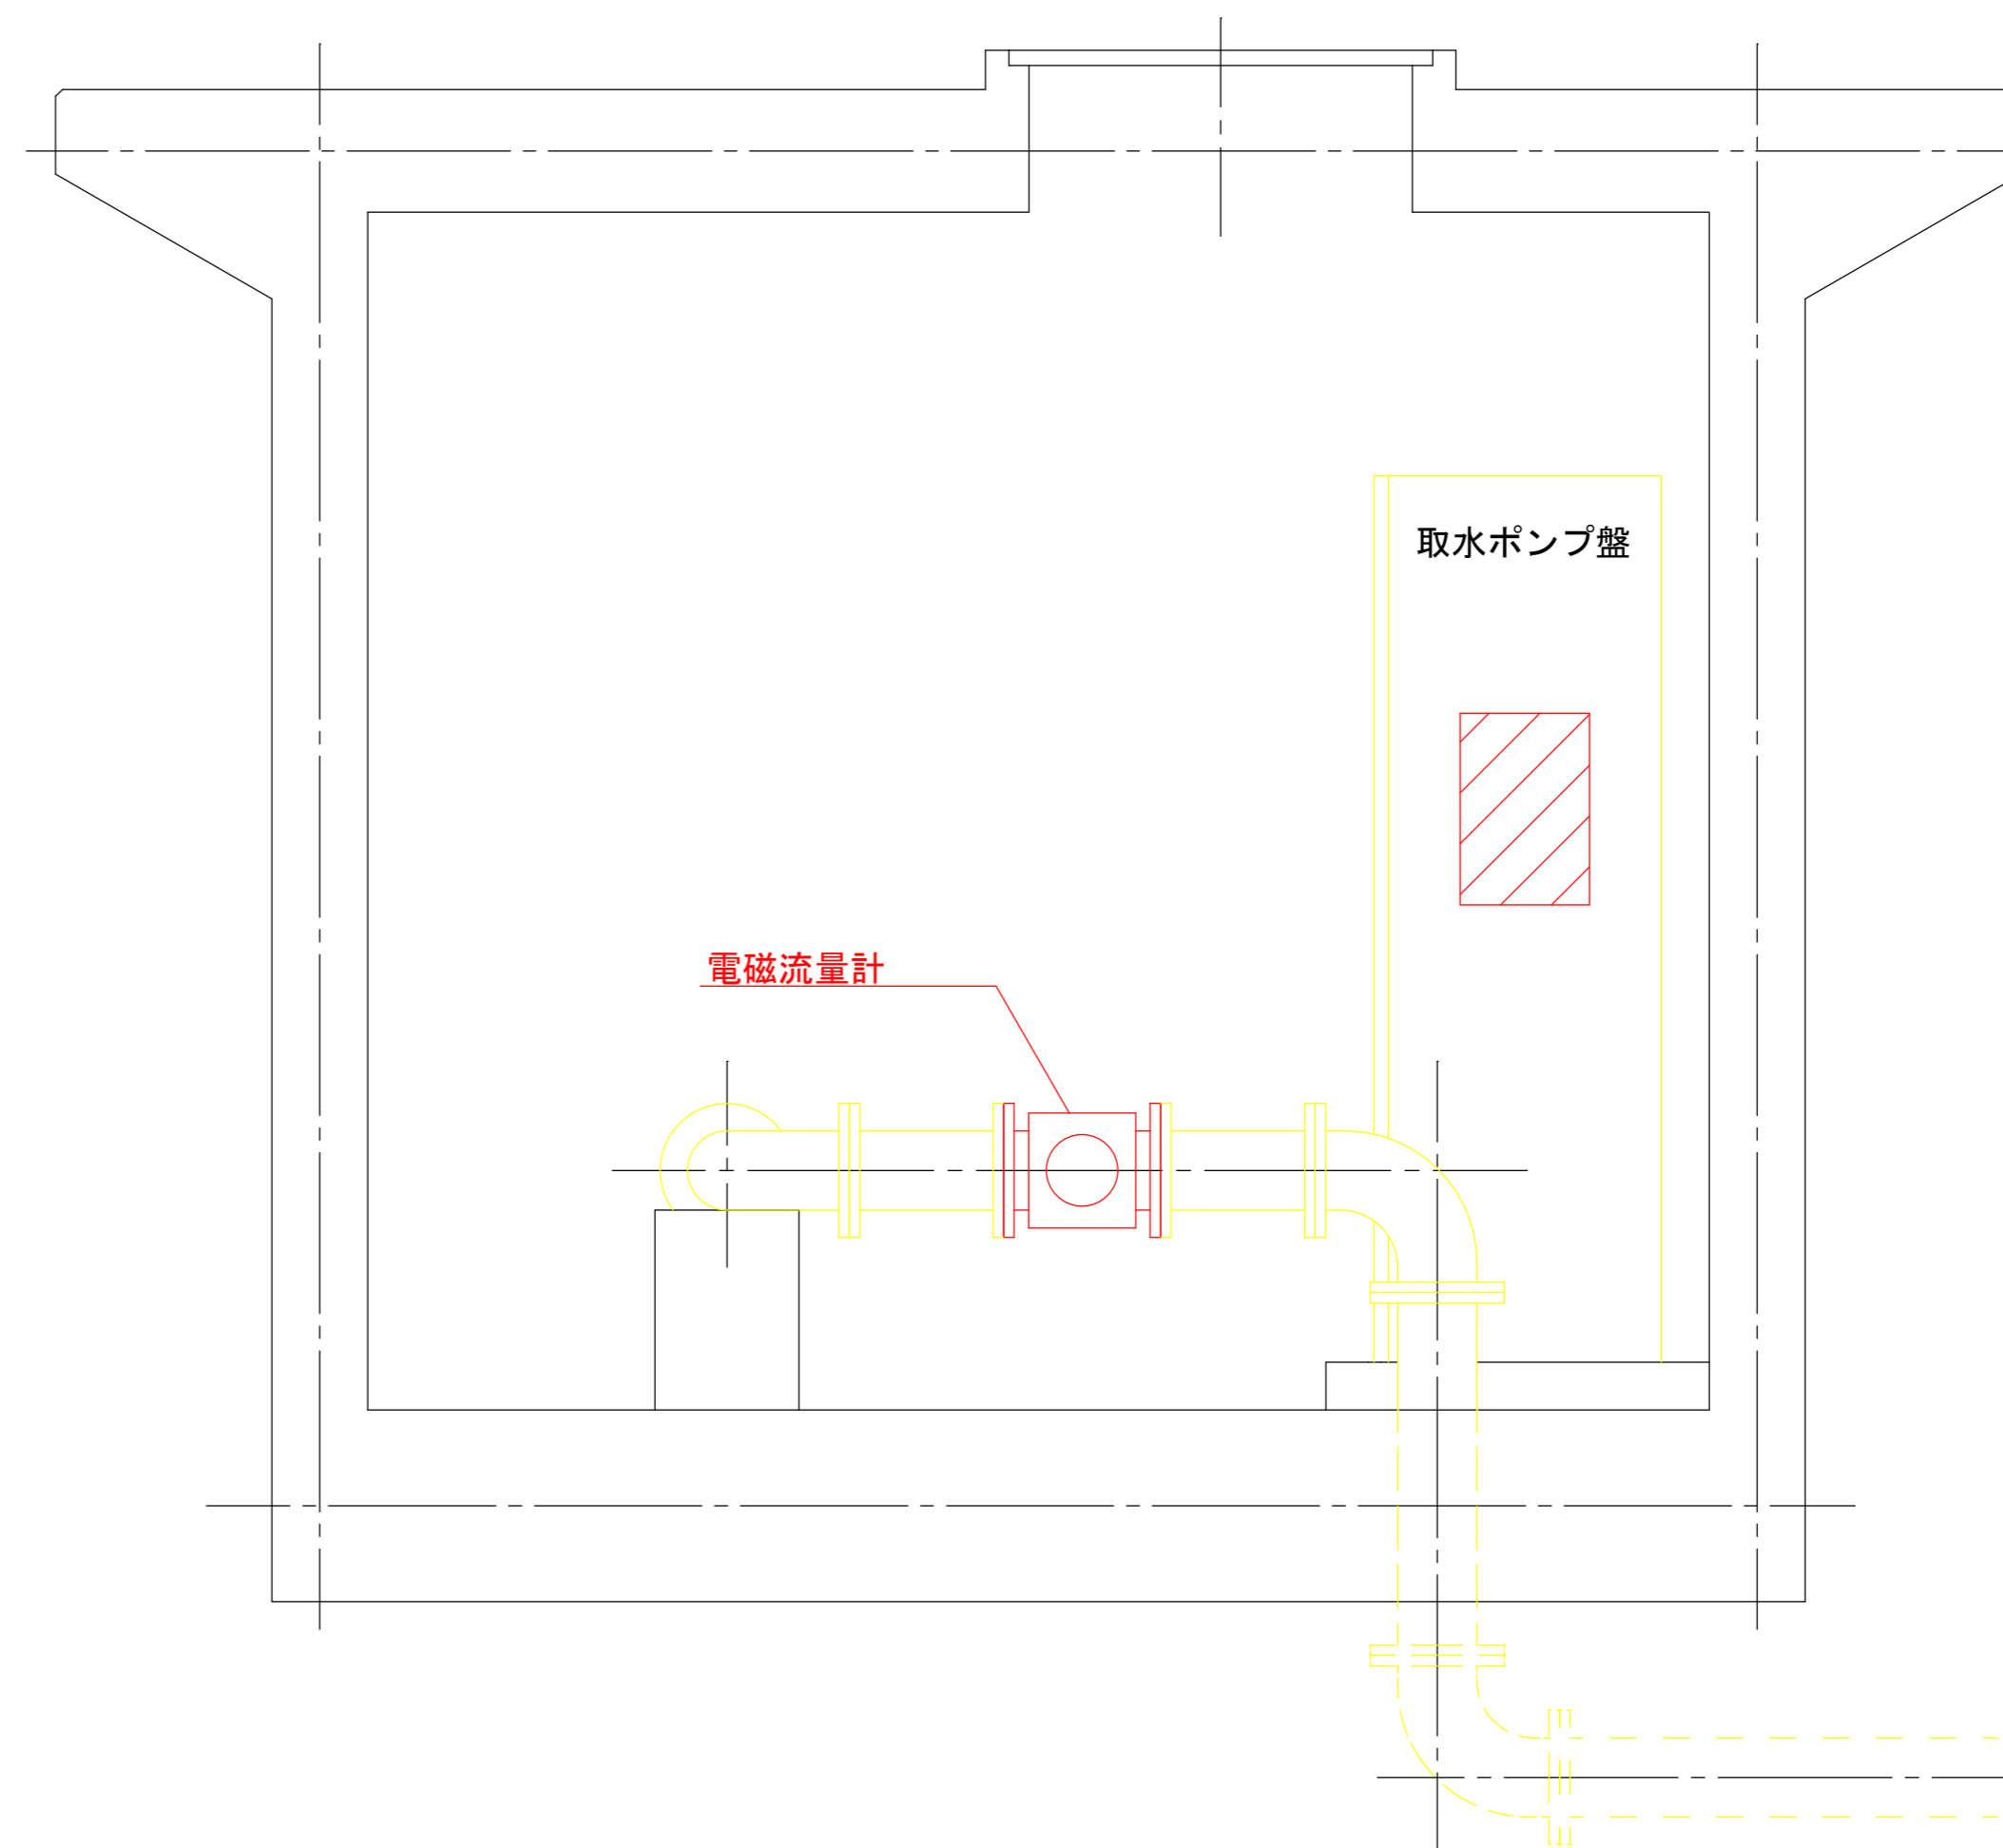

配線表

配線区間		ケーブルサイズ	接地線	電線管	備考
発着	着点				
引込開閉器盤	No. 1取水ポンプ盤	600V CV-MAZV 150° -3C	38°		
"	取水ポンプ室分電盤	600V CV-MAZV 14° -2C	8°	28	
No. 1取水ポンプ盤	補助継電器盤	CVV-MAZV 2° -10C			
"	計装盤	CVV-MAZV 2° -6C			(FI)(LI)
"	監視盤	"			(A)
"	No. 1取水ポンプ	600V CV 14° -3C×2	14°	42	15kw
"	ポンプ井レベル計	CVV 2° -3C		22	電極
"	No. 1取水流量計	CVV 2° -2C	2°	"	
"	No. 1水位計	CVV-S 2° -2C	2°	"	
"	取水ポンプ室照明分電盤	600V CV 5.5° -2C	5.5°	28	