



令和8年度	
業務番号	浄水第21号
業 務 名	配水池・調整池ダイバー清掃業務
業務箇所	五所川原市大字原字山元286-5外域内
估価額(1/3)	総尺 FREE
図面番号	9画中1
五所川原市 水道課	
青 森 県	

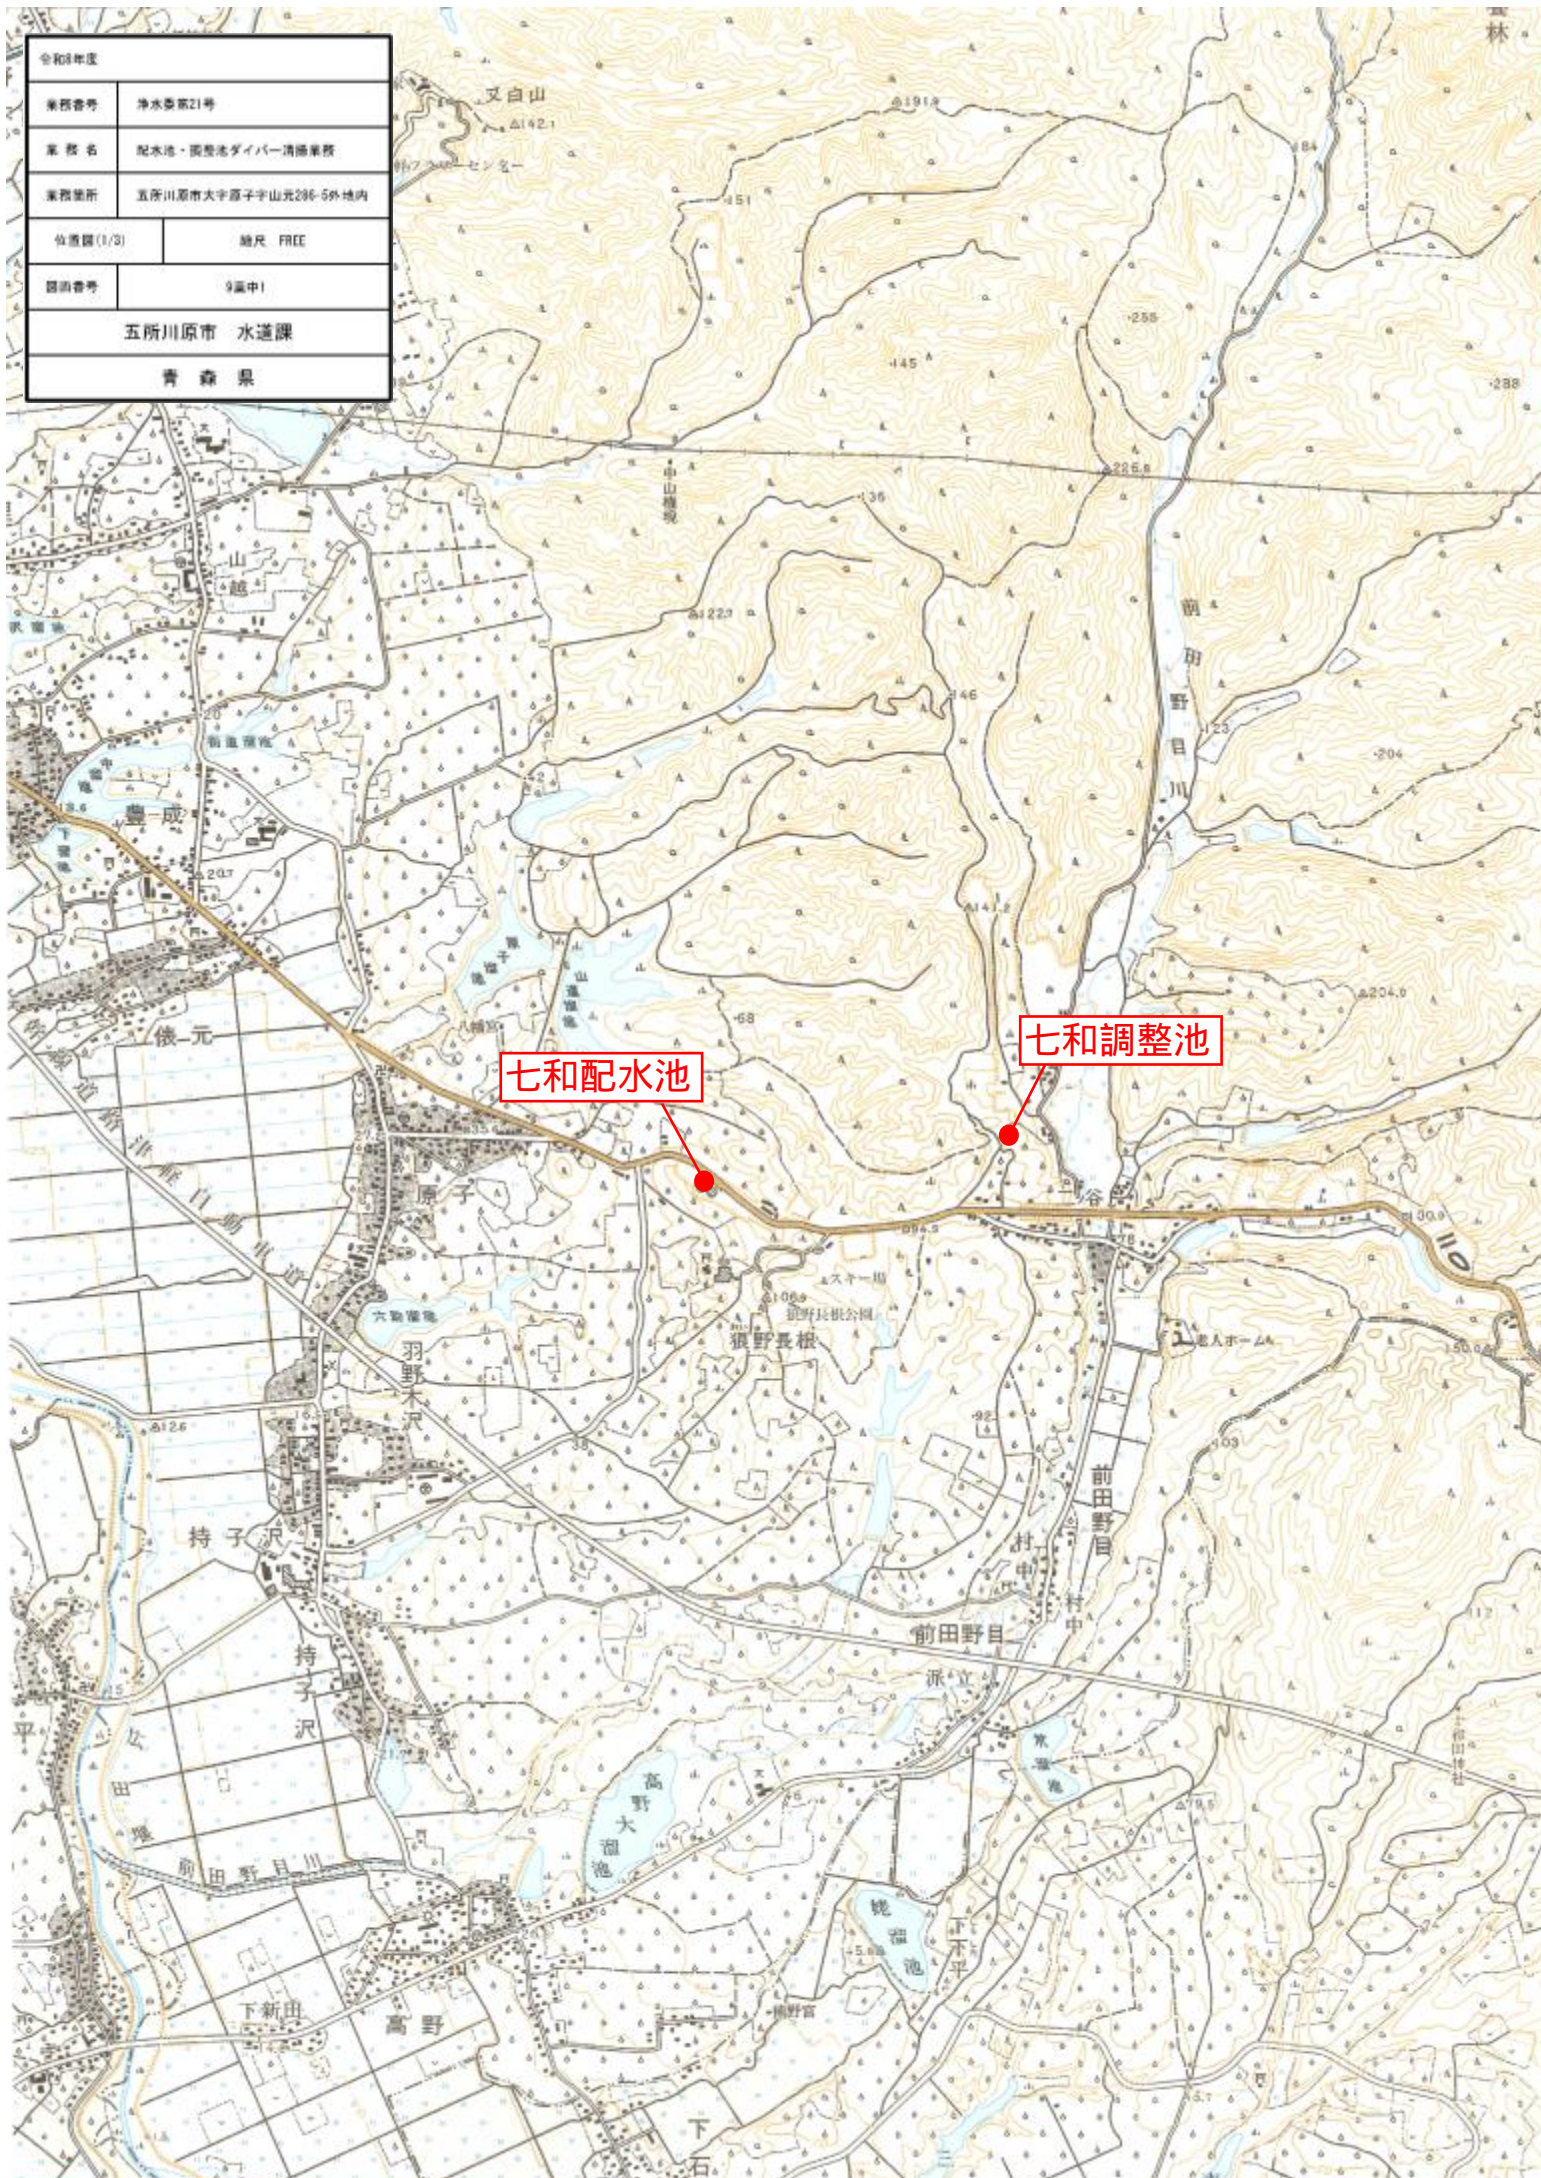


令和8年度	
業務番号	浄水第21号
業務名	配水池・調整池ダイバー清掃業務
業務箇所	五所川原市大字原千手山元285-5外域内
位置図(2/3)	図尺 F8E
図面番号	9集中2
五所川原市 水道課	
青森県	

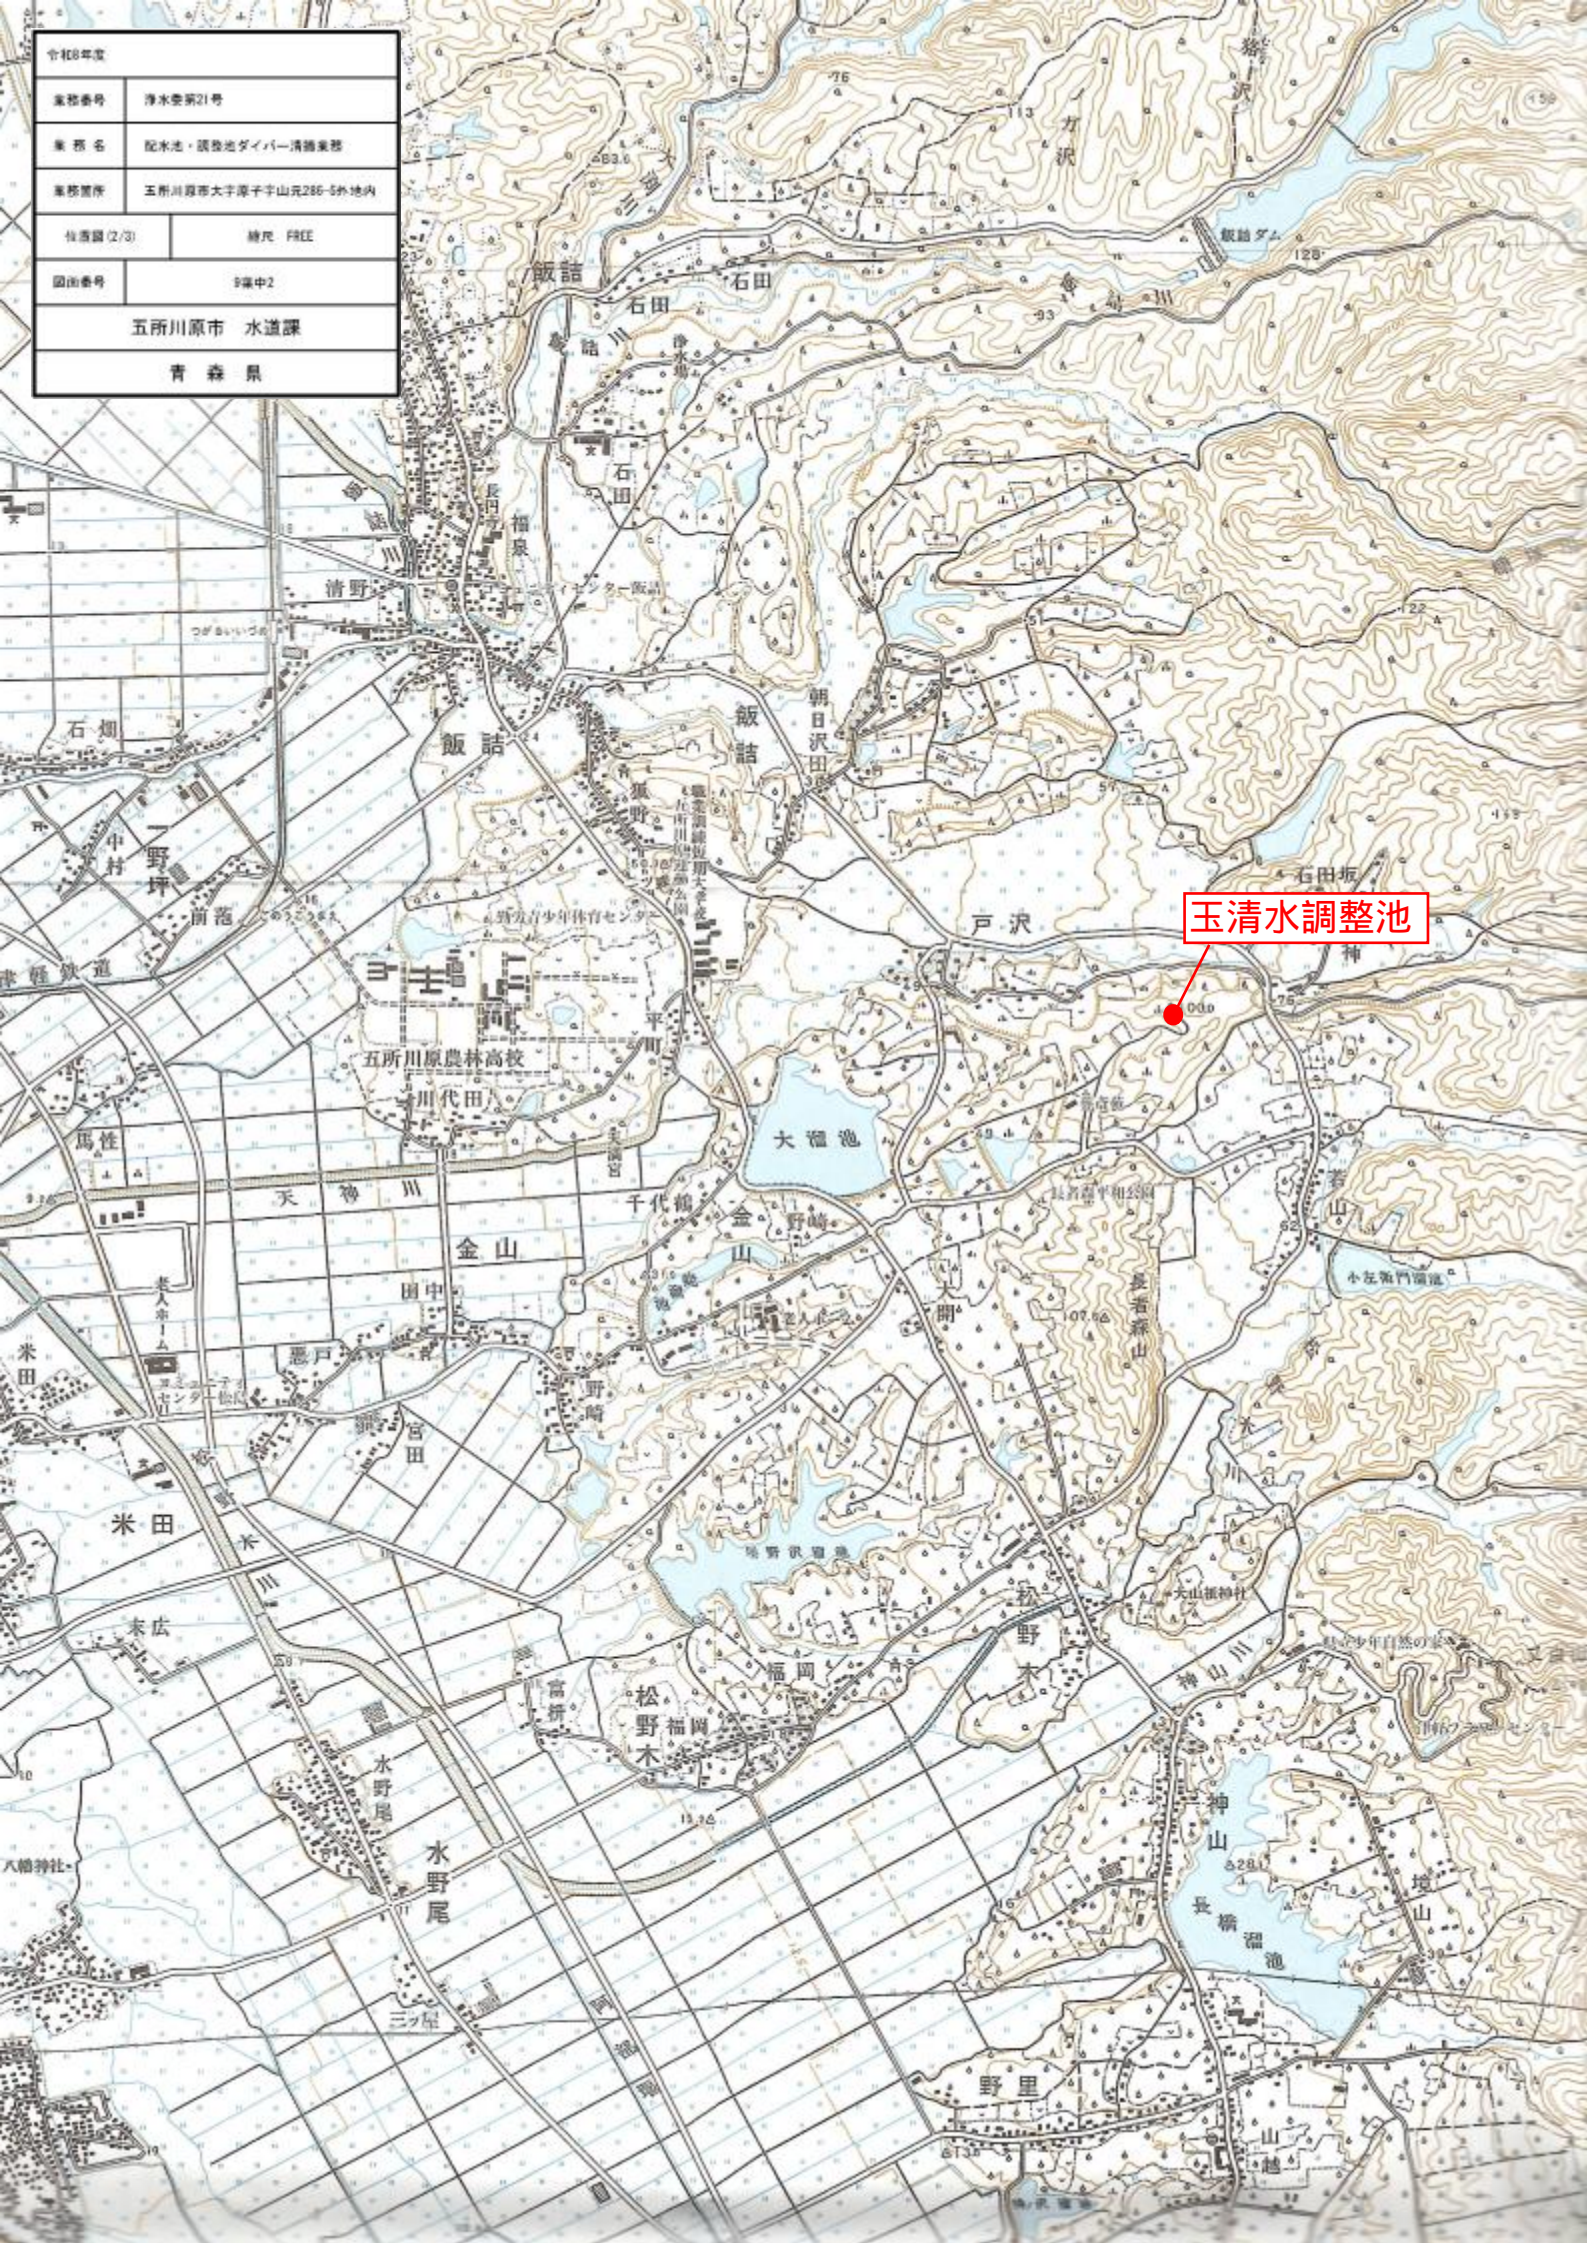

玉清水調整池

業務番号	浄水第21号
業務名	配水池・調整池ダイバー清掃業務
業務箇所	五所川原市大字原字山元204-5外地区内
仕様書(3/3)	納尺 FREE
図面番号	9編中3
五所川原市 水道課	
青森県	

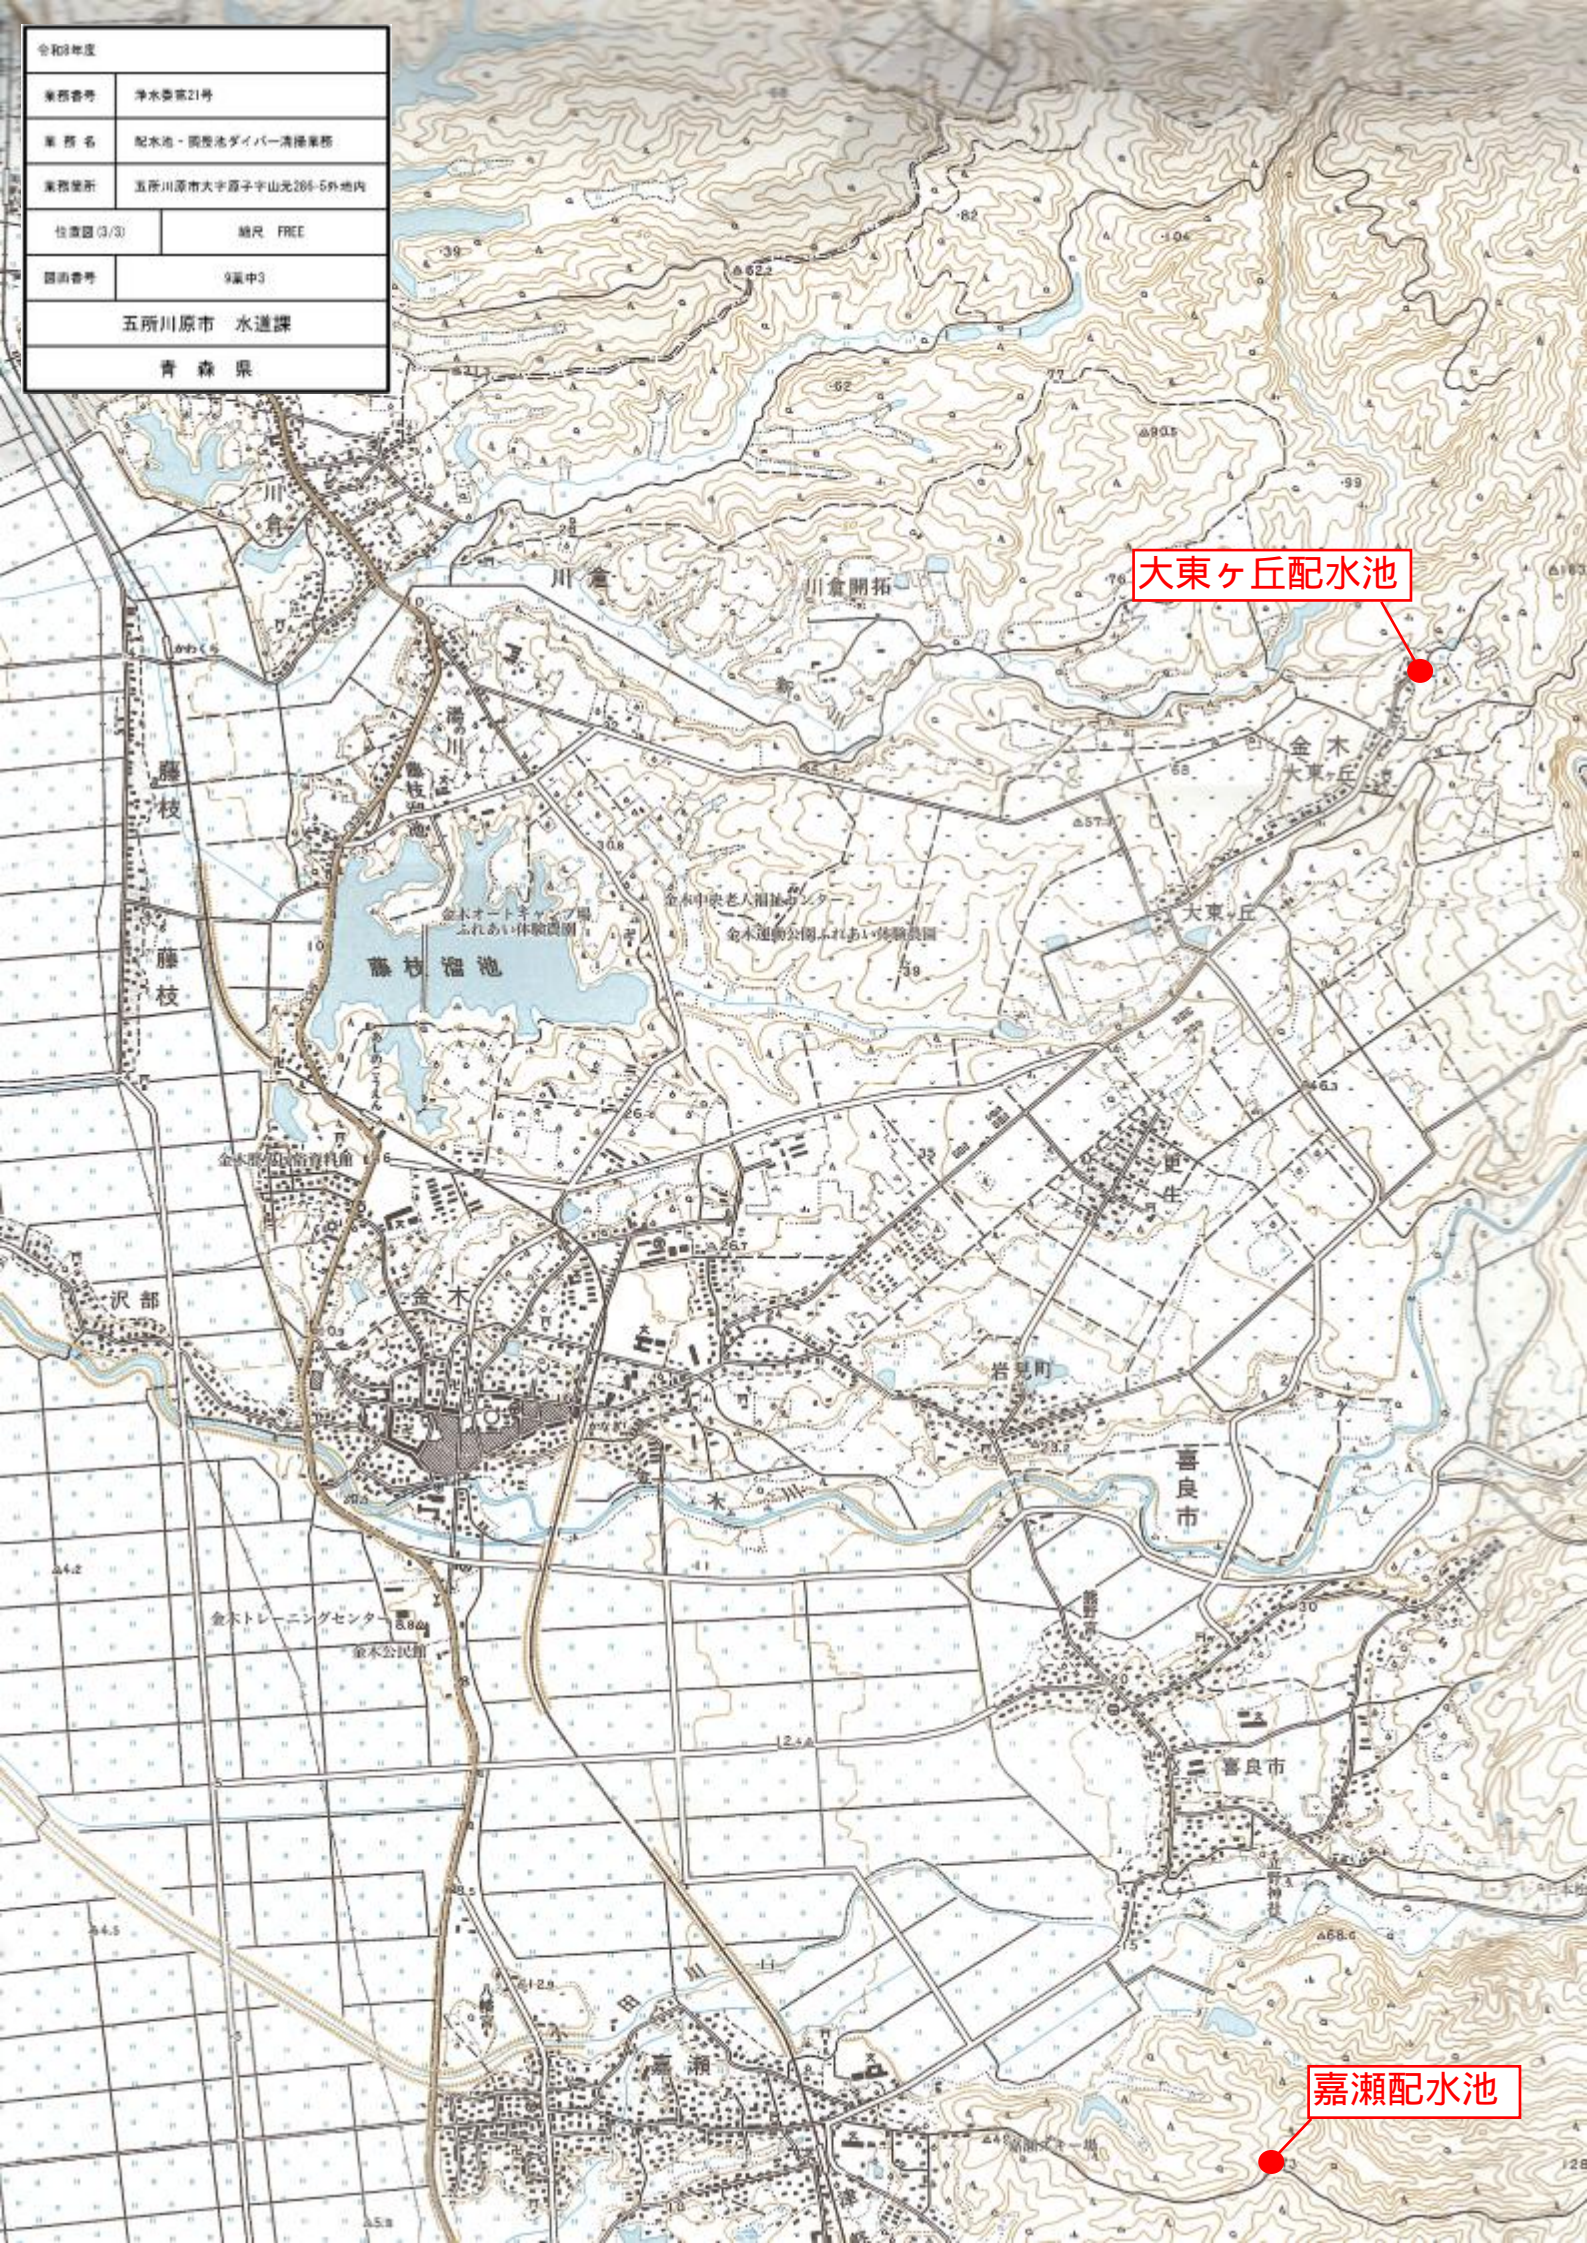

大東ヶ丘配水池

嘉瀬配水池

合図図	
七段配水池No.1	種別 FREE
図面番号	9段中4
五所川原市 水道課	
青 森 県	

配水池一般図
S=1/50

配水池一般図
S=1/50

断面図

断面図

避雷針

避雷針

配水池102711

内部構造

人 員

30°

30°

30°


30°

定着柱(60mm)

定着柱(60mm)

配水池102711
200,250,700
150

配水池102711

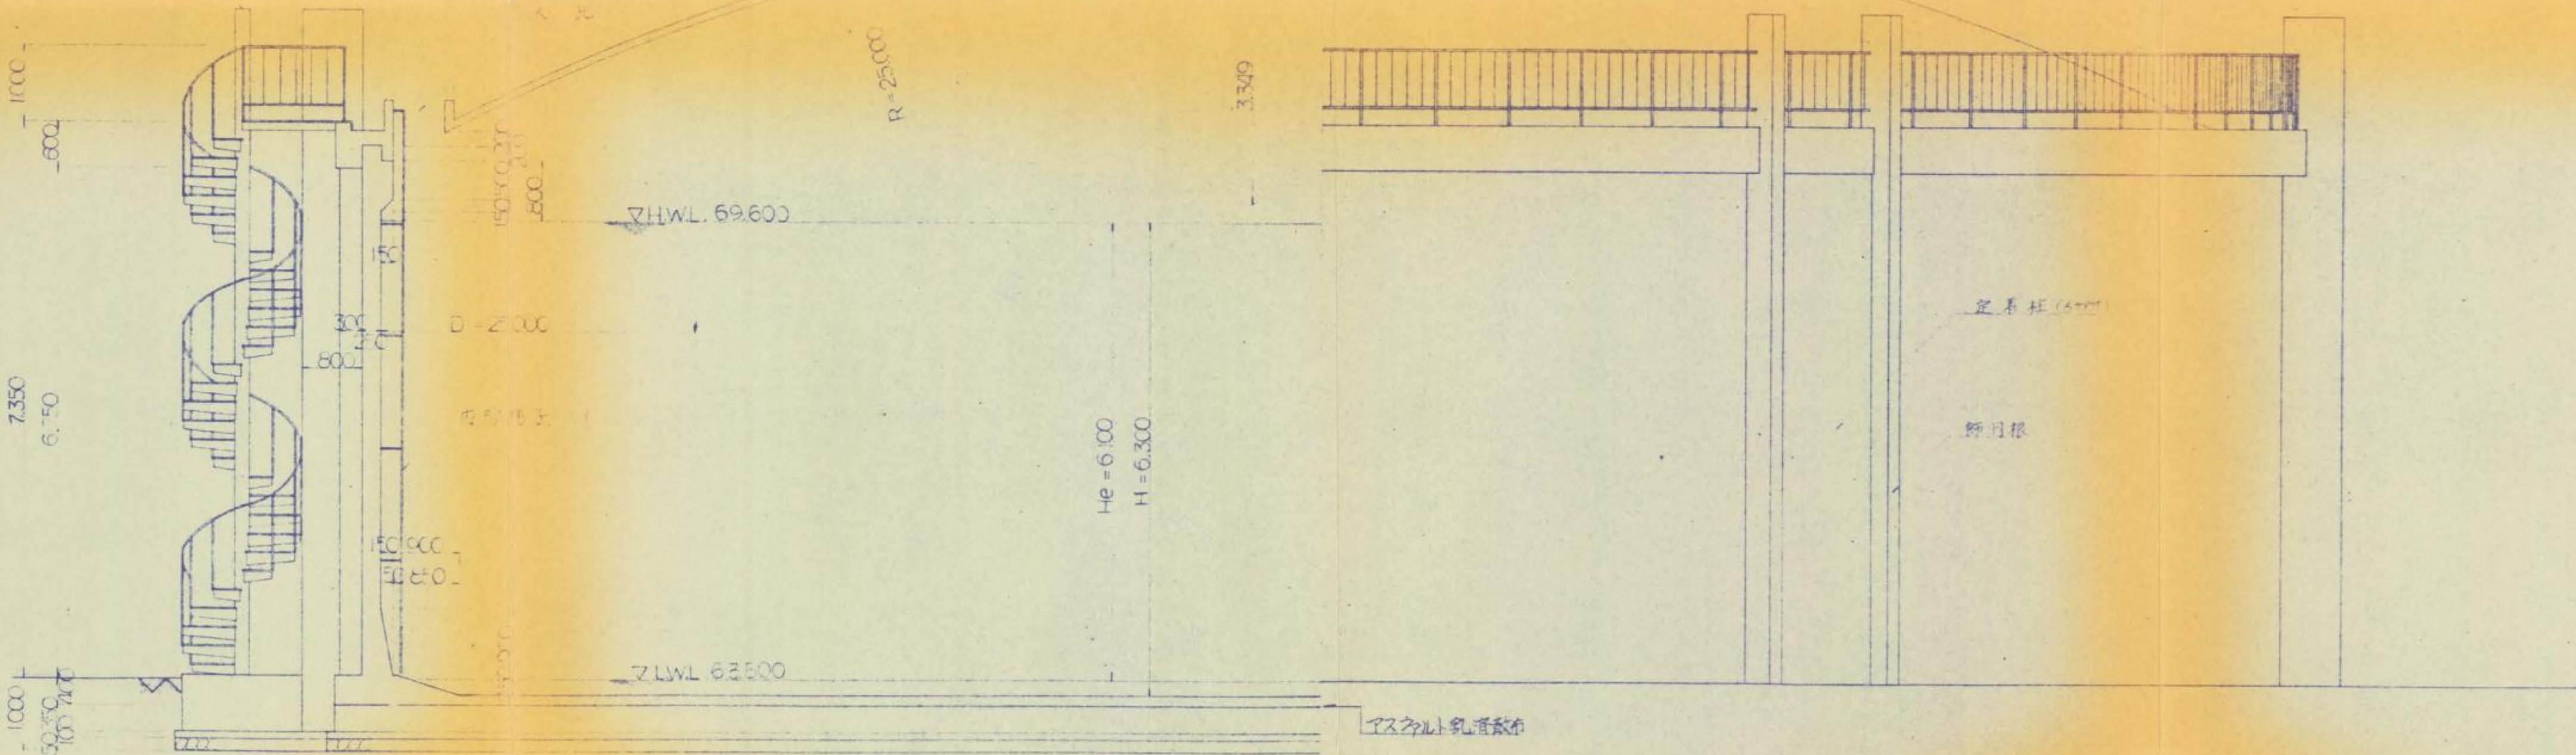

アスファルト舗装



流出管 $\phi 200$

[illegible]

令和8年度	
業務番号	浄水施設21号
業務名	配水池・調整池ダイバー清掃業務
業務箇所	五所川原市大字原字山元286-5外内地内
玉清水調整池	縮尺 FREE
図面番号	9葉中7
五所川原市 水道課	
青森県	

調整池一般図

S=1:50

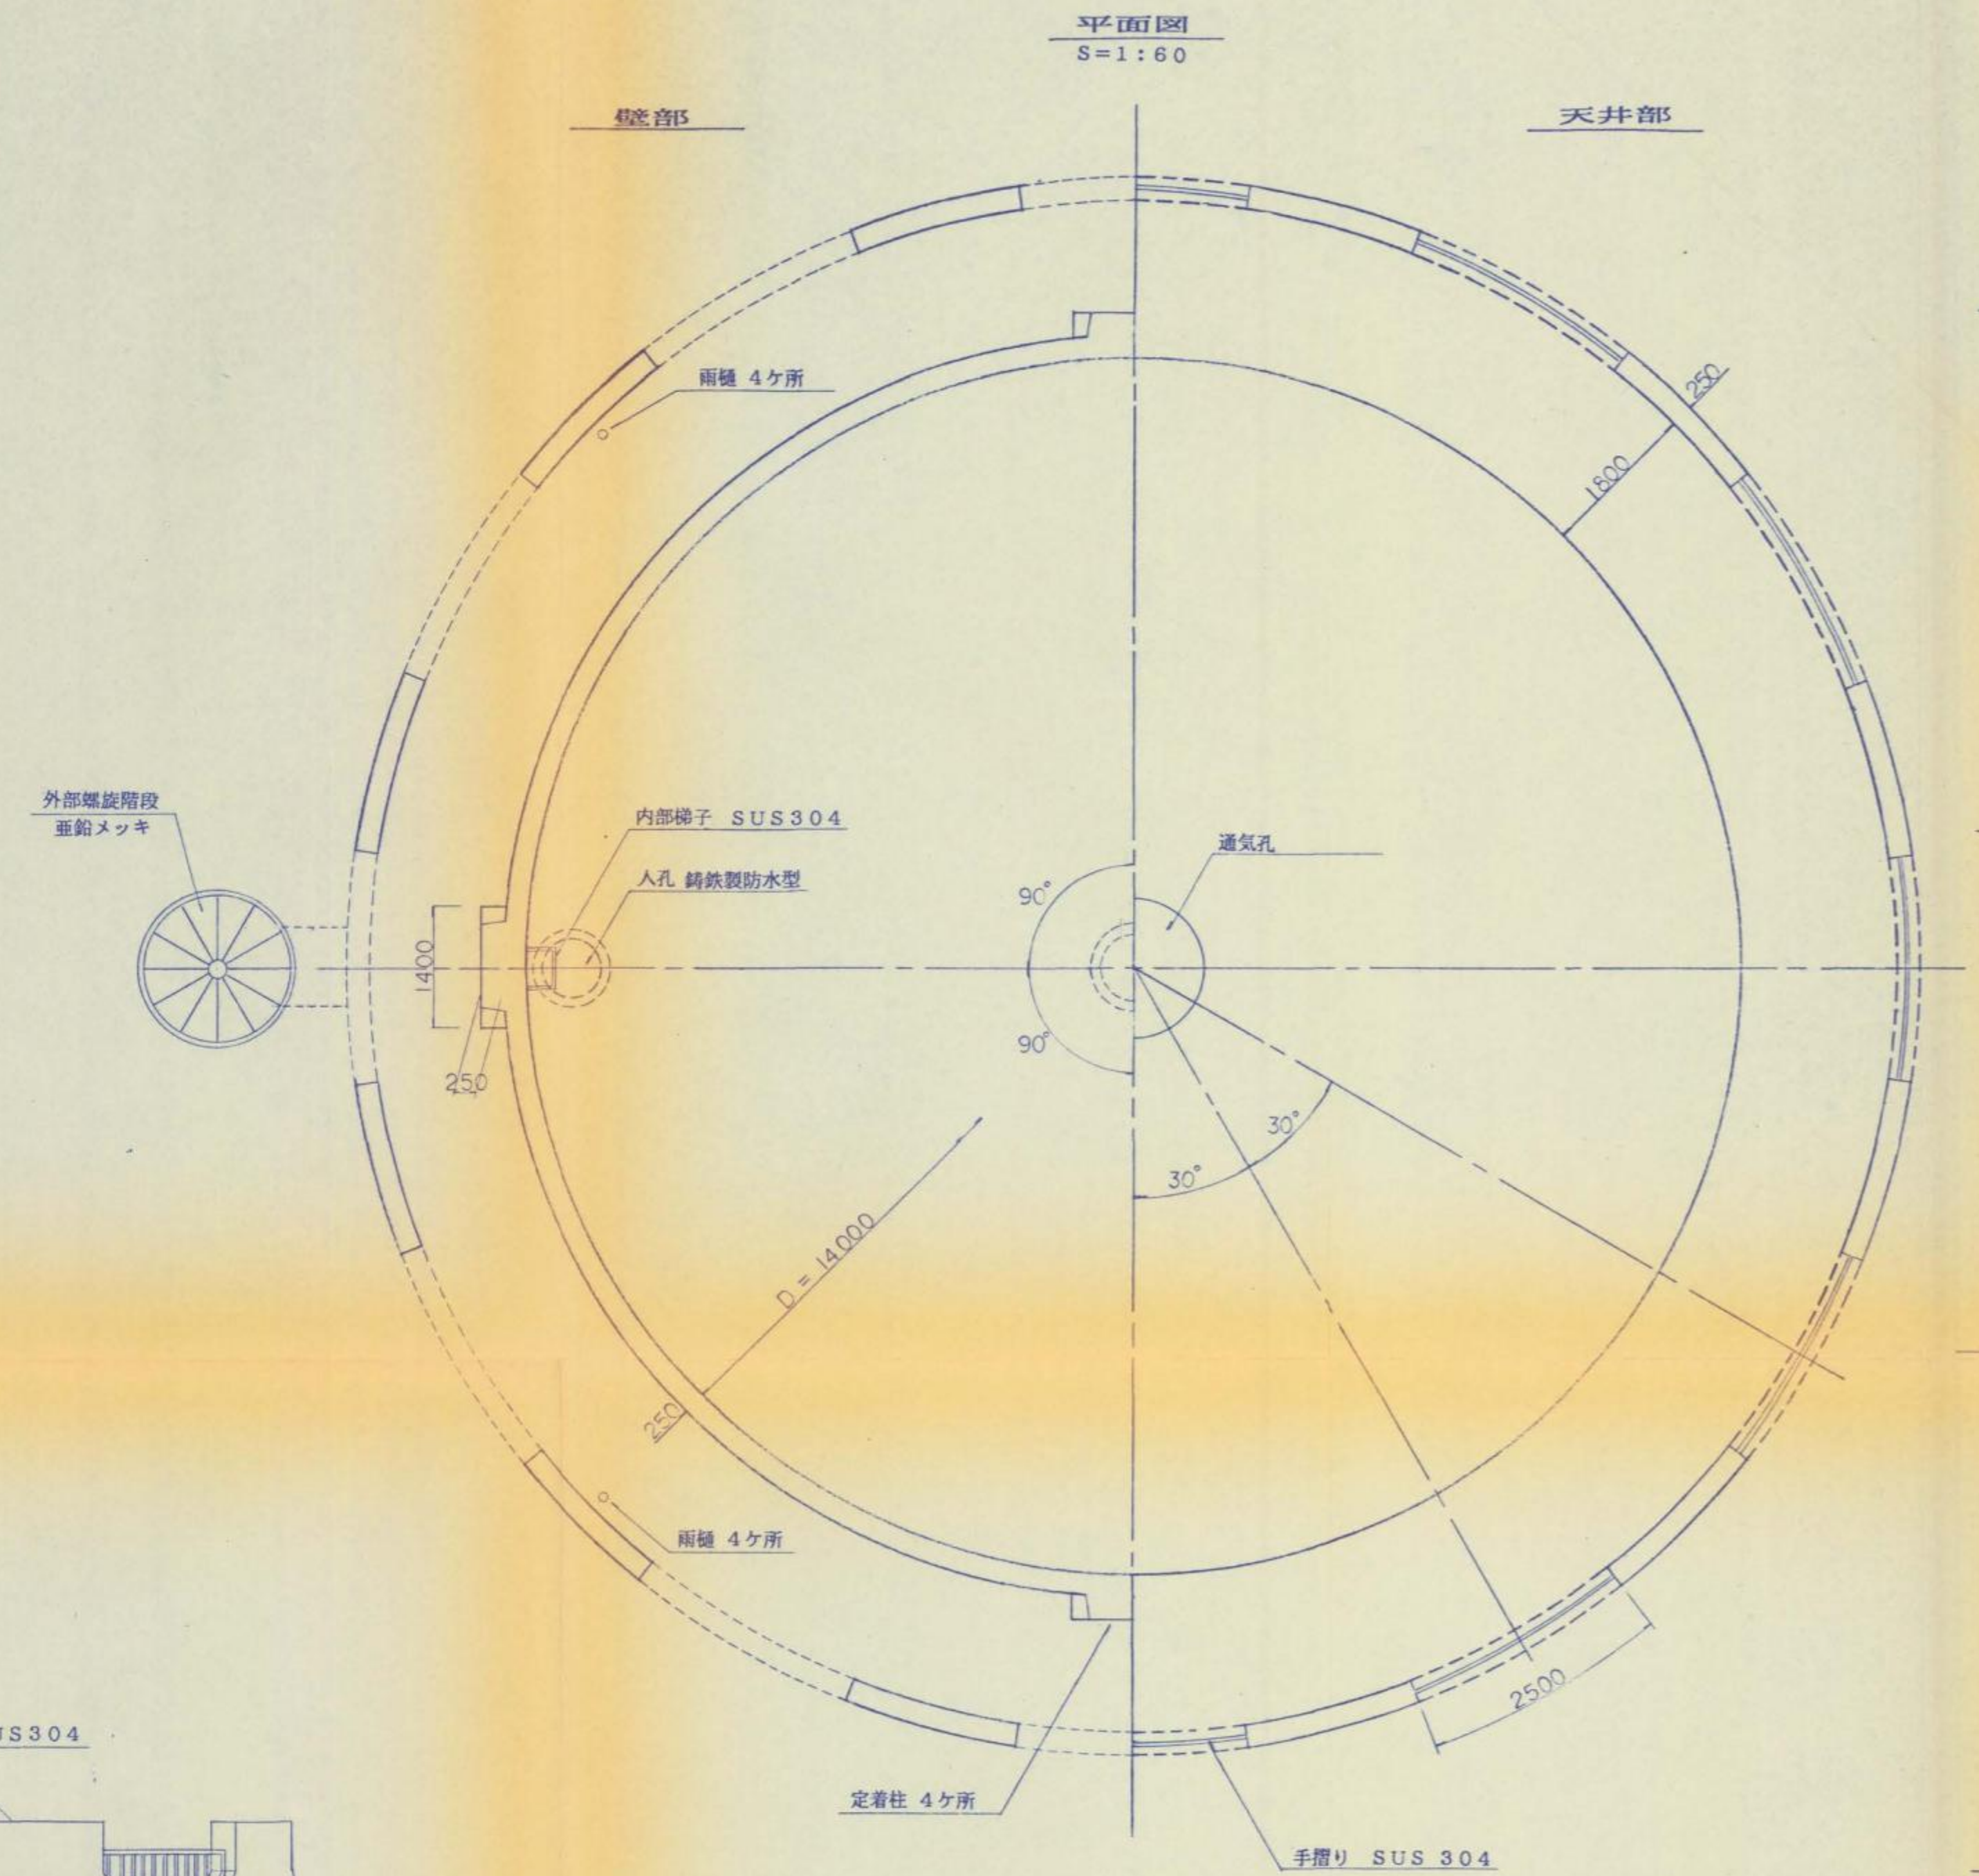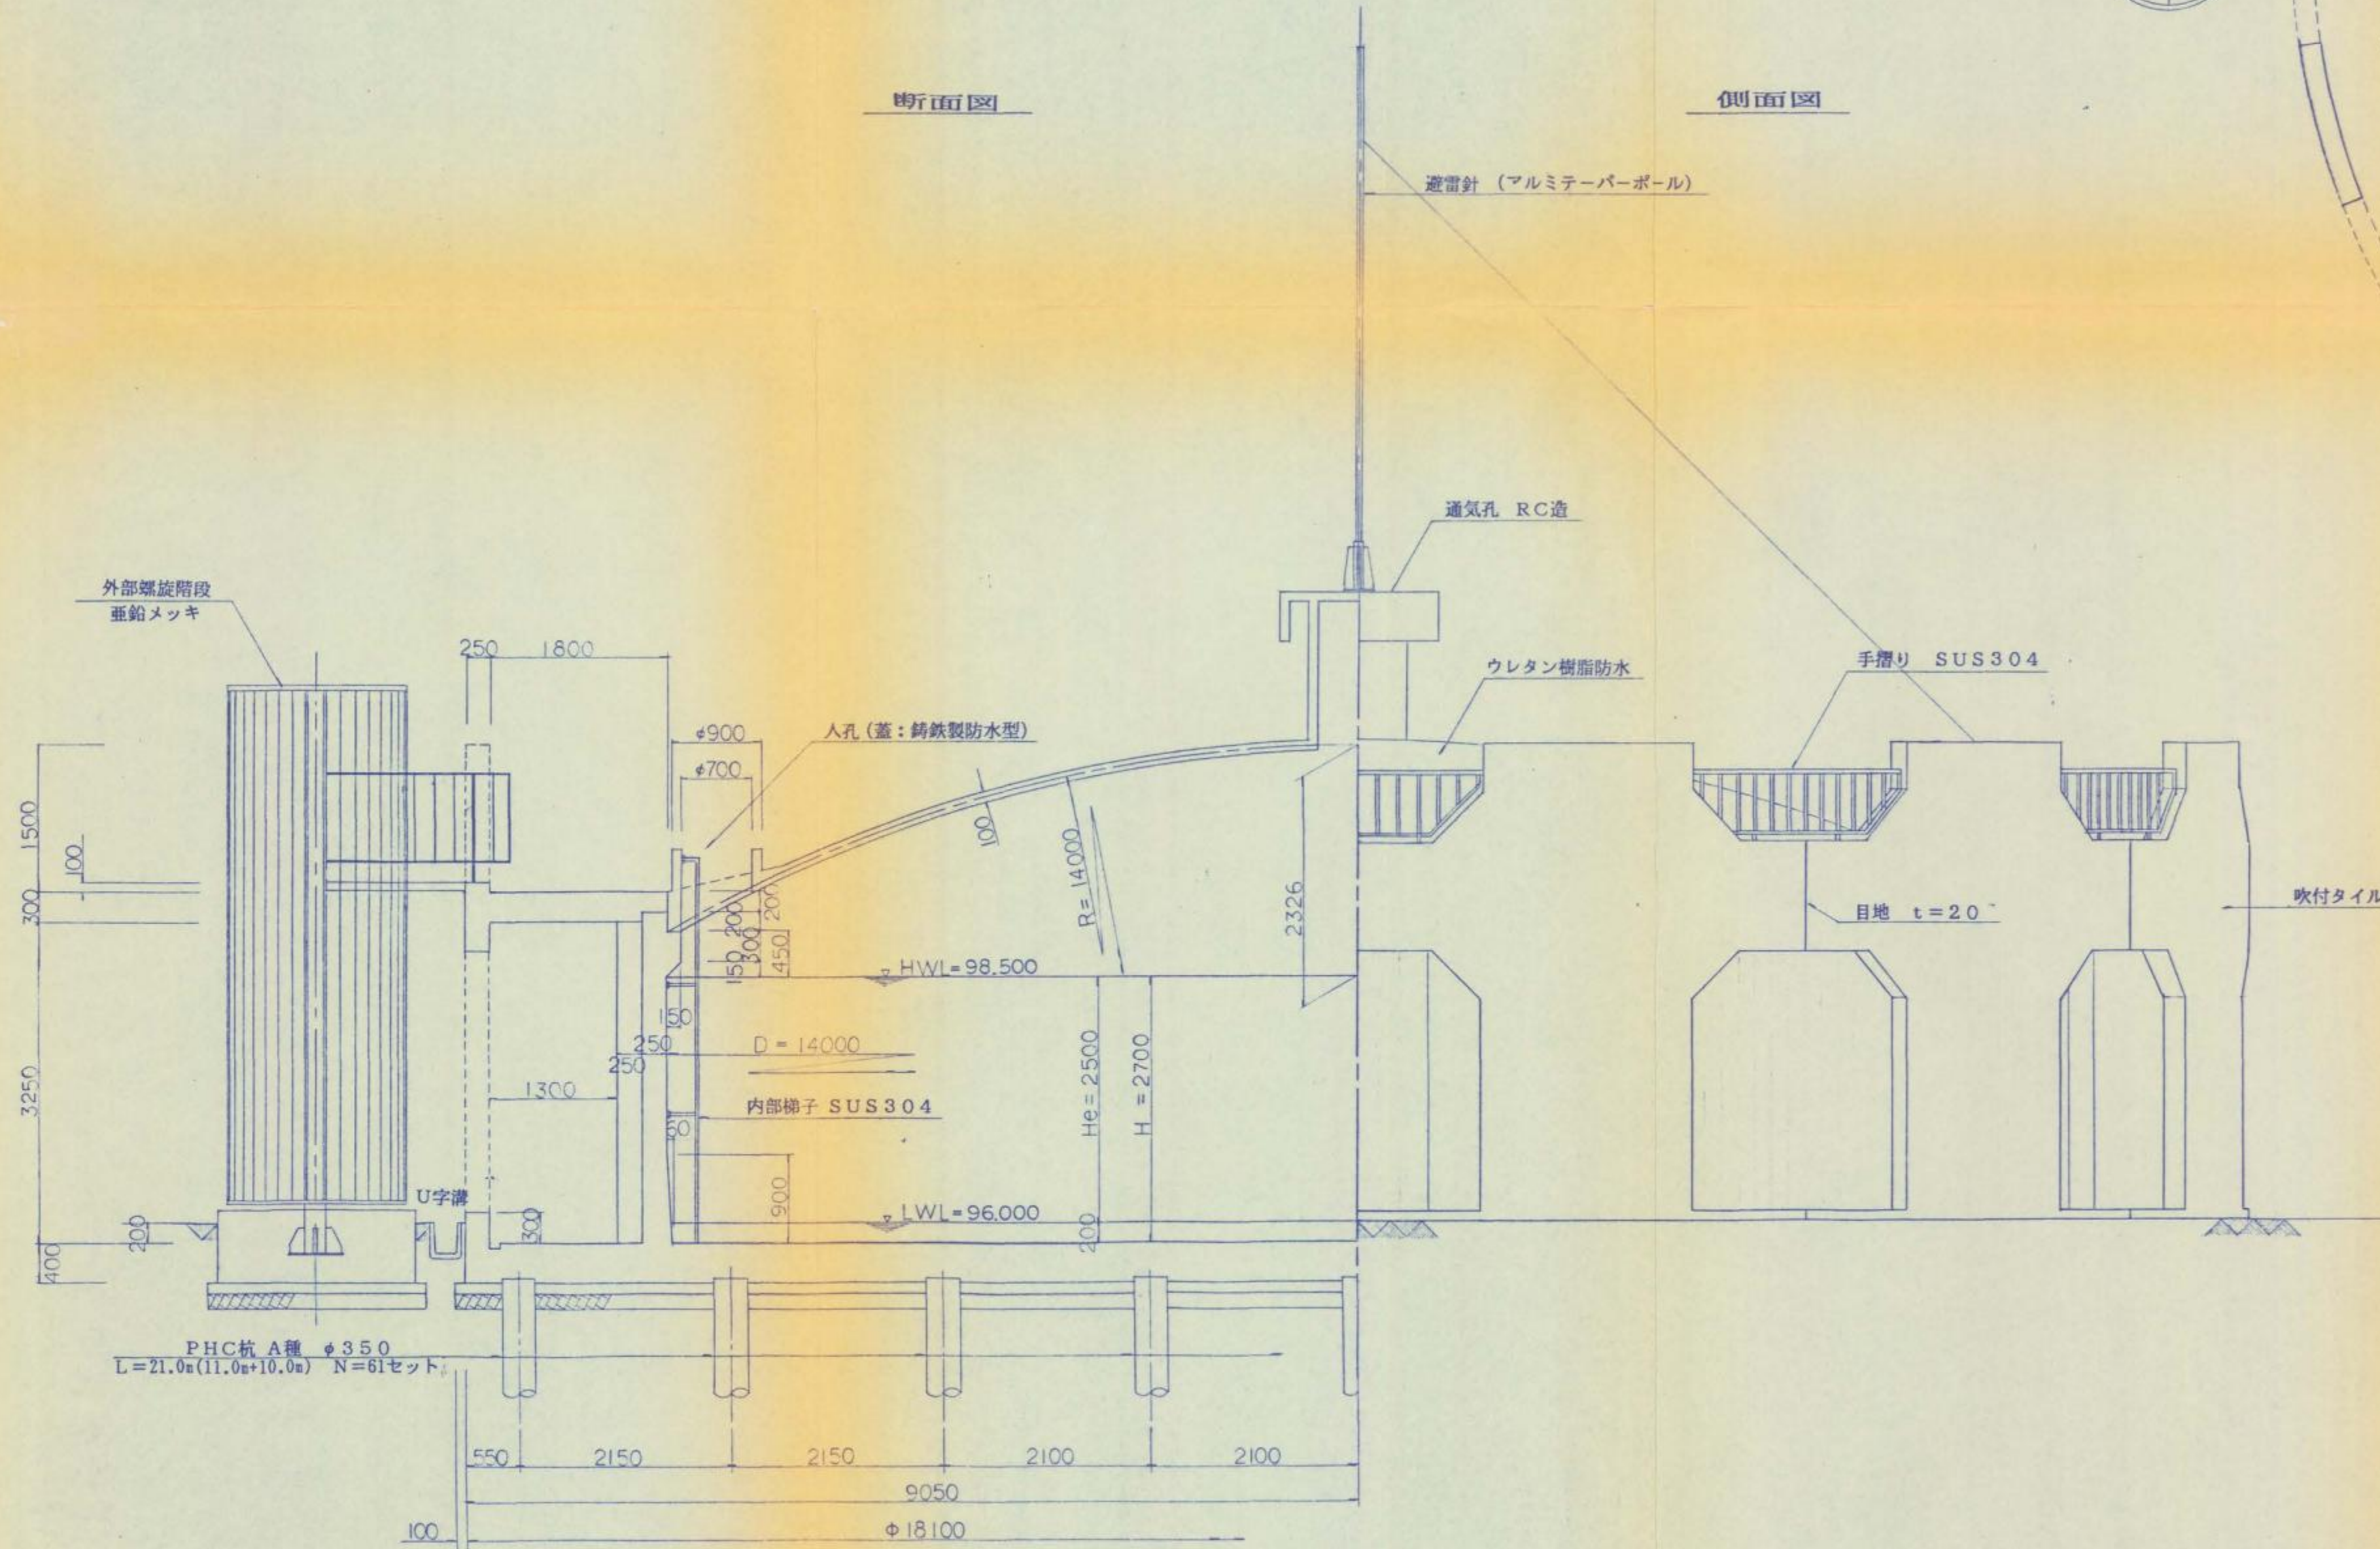


竣工図

工事名	玉清水調整池築造工事		
図面別	調整池一般図及び平面図		
縮尺	S=1:50		
図面番号	№	1/27	月 日
欄安部工業所 仙台支店			

図面番号	9面中8
五所川原市 水道課	
青 森 県	

断 面 図 S = 1/50

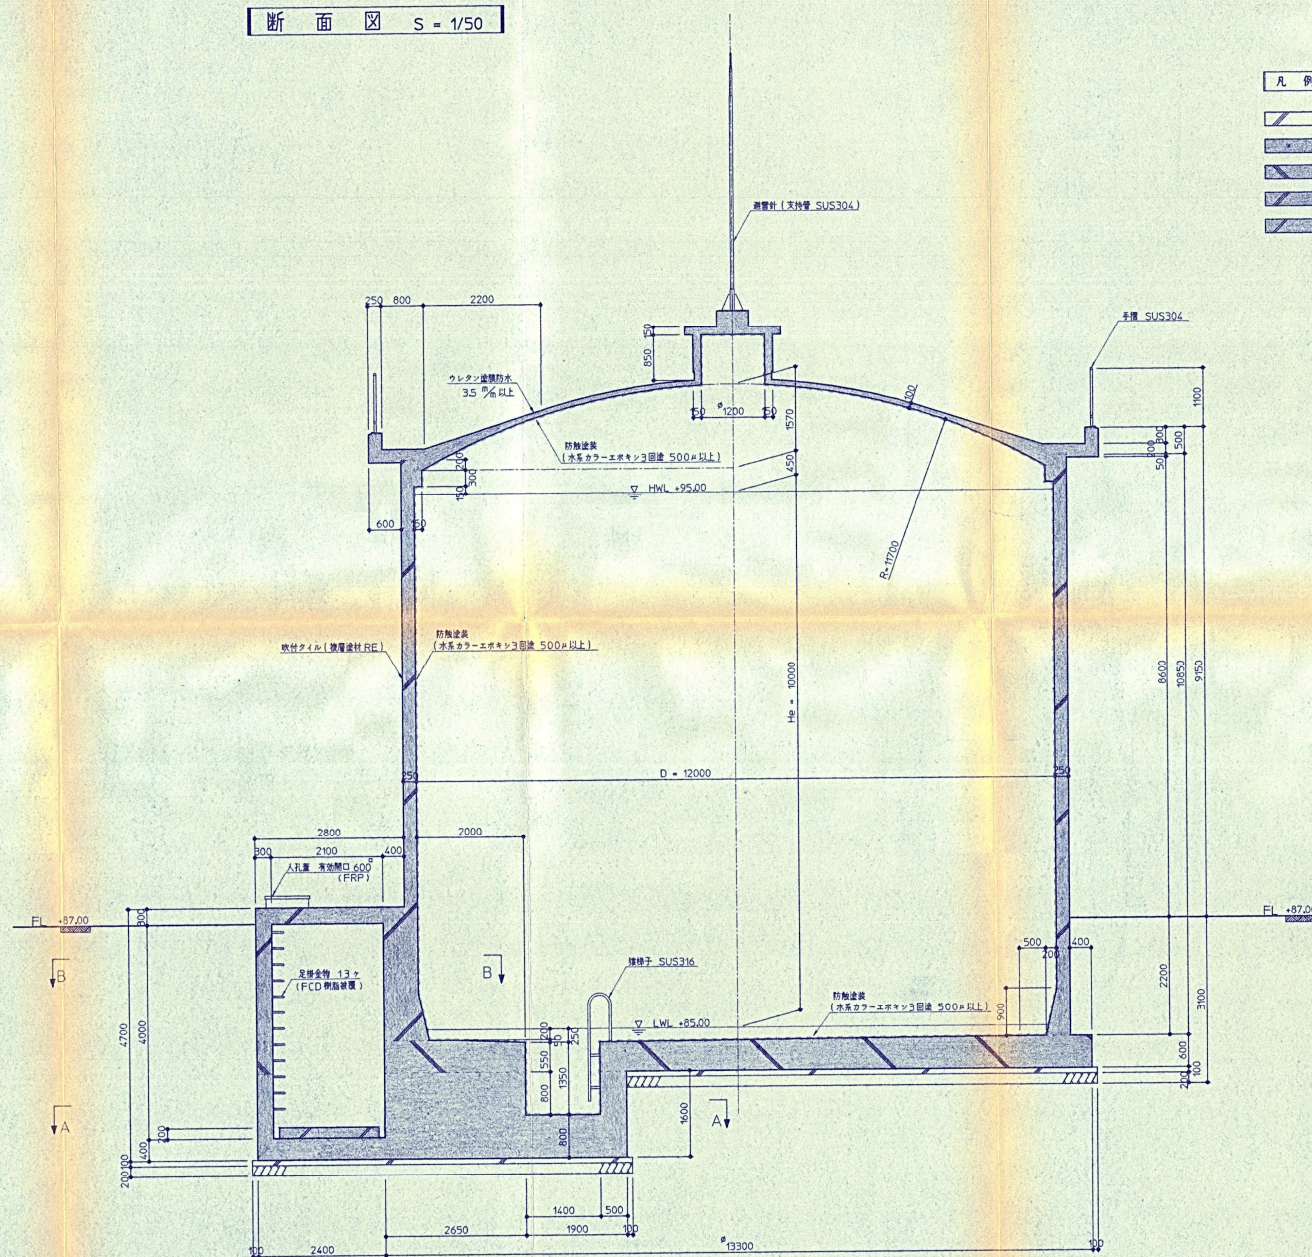

凡 例

	捨 コンクリート	$f_{ck} = 160 \text{ kg/cm}^2$
	R.Cコンクリート	$f_{ck} = 240 \text{ kg/cm}^2$
	R.Cコンクリート	$f_{ck} = 300 \text{ kg/cm}^2$
	P.Cコンクリート	$f_{ck} = 350 \text{ kg/cm}^2$
	無筋コンクリート	$f_{ck} = 160 \text{ kg/cm}^2$

完 成 図 面	
平成 6, 7 年度	図面番号 9/9
工事番号	第 2 号
工事名	第5水廠取水・第3配水池 土木・建築工事
工事箇所	第 3 配水池
図面名称	配水池断面図 S=1:50
金 木 町 水 道 課	
鉄 建 建 設 協	